

Jindřich Horyna OPTIMA

Od: Mlejnek Dušan [Dusan.Mlejnek@rwe.cz]
Odesláno: 19. února 2014 8:15
Komu: Jindřich Horyna OPTIMA
Předmět: RE: Oprava propustku přes Lipoltickou svodnici na MH - Přelouč - Tupesy
Přílohy: propustek Tupesy.pdf

Dobrý den pane Horyno,

po konzultaci s vedoucím Vám zasílám informace ohledně propustku.

Dle výkresové dokumentace skutečného provedení stavby je plynovod veden vrchem. Výkres příkládám. Při rekonstrukci je třeba zachovat průměr trubky propustku (max. 1000 mm). Po rozebrání propustku je třeba zajistit stabilitu uložení STL plynovodu po dobu stavby, např. dřevěnými trámy, a to včetně ochrany proti poškození. Plynovod je třeba chránit před účinky slunečního záření.

Přepracovanou PD s žádostí o vyjádření mi zašlete k odsouhlasení.

S pozdravem

Dušan Mlejnek

RWE Distribuční služby, s.r.o.
 odděl. reg. oper. správy sítí Pardubice
 technik PZ MS-Pardubice 3
 Dělnická 392, 53003 Pardubice
 T (interní) (985) 3462
 T +420 495 563 462
 M +420 602 169 574
 F +420 495 064 462
dusan.mlejnek@rwe.cz

RWE

The energy to lead

OFICIÁLNÍ PARTNER
 ČESKÉHO OLYMPIJSKÉHO TÝMU
 2013-2016




Upozornění: tato zpráva může obsahovat důvěrné informace a je určena výhradně zamýšlenému adresátovi. Pokud jím nejste, nebo se domníváte, že jím nejste, informujte neprodleně o této skutečnosti odesílatele a vymažte zprávu, včetně příložených příloh z Vašeho počítače. Pokud nejste zamýšleným adresátem, nejste oprávněn šířit, zveřejňovat, kopírovat nebo zpřístupňovat obsah této zprávy ani příložených příloh.

Notice: This message may contain confidential information and is intended solely for the use of the individual or entity to which it is addressed. If you are not the intended recipient, or you think that you are not the intended recipient, please immediately notify the sender and delete the message and any attachments thereto from your computer. If you are not the intended recipient, you are not authorized to disseminate, distribute, copy or make the content of the message and any attachments thereto available to third persons.

From: Jindřich Horyna OPTIMA [mailto:horyna@optima-vm.cz]
Sent: Monday, February 17, 2014 8:52 AM
To: Mlejnek Dušan
Subject: Oprava propustku přes Lipoltickou svodnici na MH - Přelouč - Tupesy
Importance: High

Dobrý den,
 po předešlé tel domluvě posílám foto, situaci a podélný profil propustku pro tel. konzultaci ohledně stanoviska RWE.
 Navazuje na stanivisko - Předprojektová příprava - Zn. 5000808592
 S pozdravem

19.2.2014

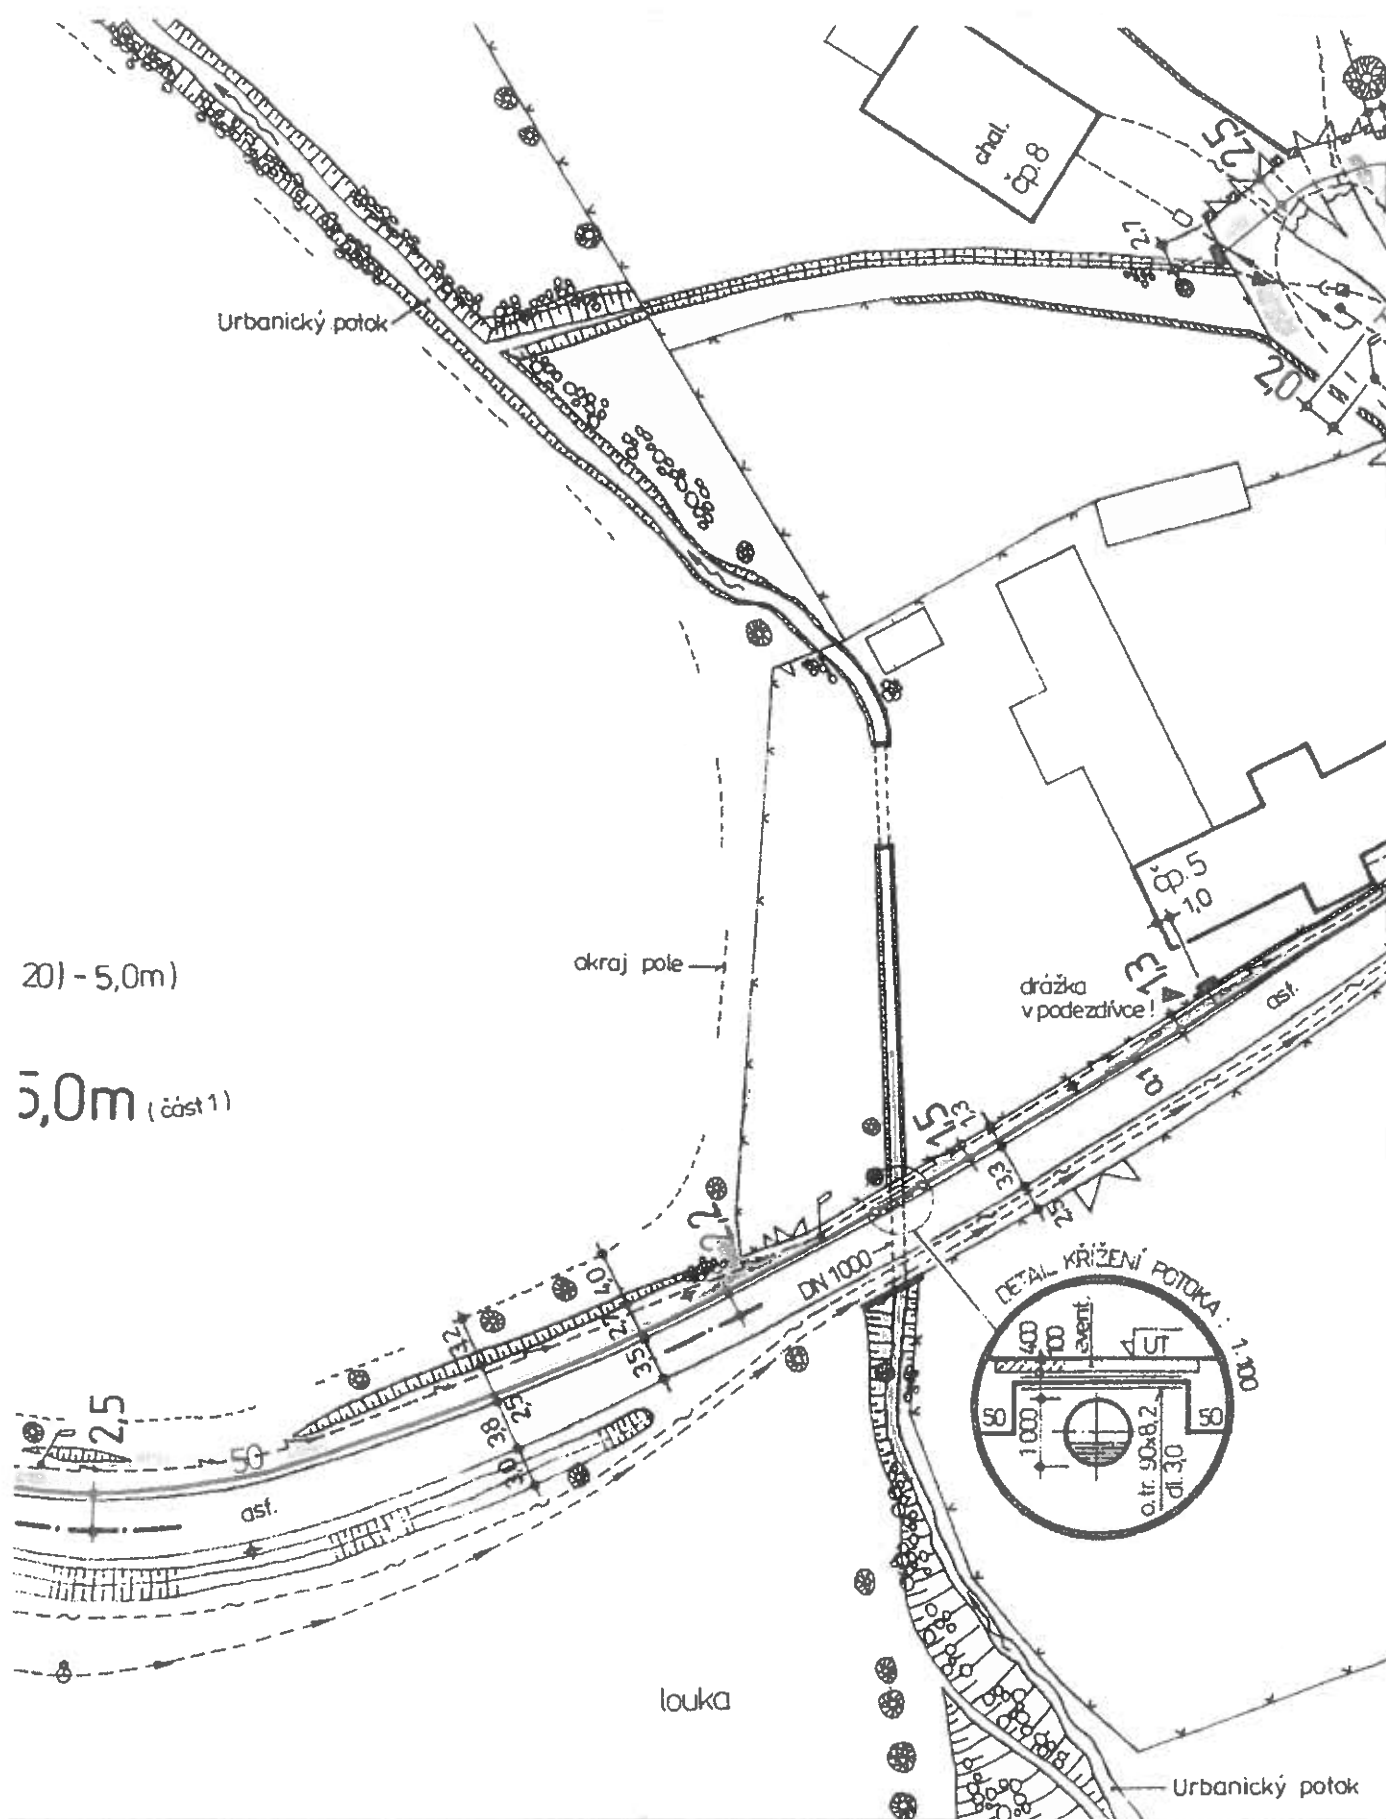

- > vodovod
 ----->-----> kanalizace
 -----~----- tel. kabel
 -----|----- kabel v.o.
 -----|----- nadz. vedení VN - 35 kV


bez přípojek !

SOUHLASÍ SE SKUTEČNÝM PROVEDENÍM

1. 8. 01


Před započítím zemních prací nutno přizvat všechny zástupce od odpovídající podzemní rozvody.

GASlines Jaroslav Gregor
 GASLINES
 Horní 22, 591 01 Zlín
 tel./fax: 0616/217 73, 620 215

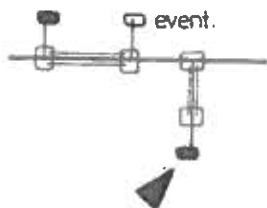

navrh. STL plynovod (+ přípojky)
 v ochranné trubce PE při "protlaku"

plynoměrný sloupek na hranici pozemku (popř. výklenek)
 - obsahuje regulační řadu (+HUP) a plynoměr

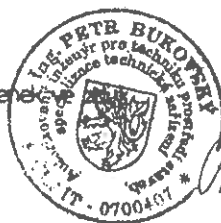

4

ŘÍZENÝ VÝTIK

Ing. Petr BUKOVSKÝ
 STAVEBNÍ INŽENÝR
 Studentská 1361
 535 01 PŘELOUČ
 tel.: 0457 - 011069



zodp. projektant :	ING. BUKOVSKÝ	vypracoval :	ING. BUKOVSKÝ	stupeň :	projekt
investor :	MĚSTO PŘELOUČ, Masarykovo nám. 25			datum :	11. 00
místo stavby :	(Poběžovice), Tupesy			měřítko :	1:500
akce :	TUPESY - PLYNOFIKACE			formát :	10 A4
výkres :	SITUACE Č.2 - TUPESY (1)			číslo výkresu :	P3